


LEGENDA:

- KOLOR ŻÓŁTY - ZAKRES WYMIANY TERAKOTA
- KOLOR RÓŻOWY - ZAKRES WYMIANY GLAZURY I WYMIANA DESKOWYCH NA ZESTAWY PRYSZNICOWE


ZAKA... K NR 1
SKALA 1:50

V-V

ZAKRZNIK NR 2



SKALA 1:50

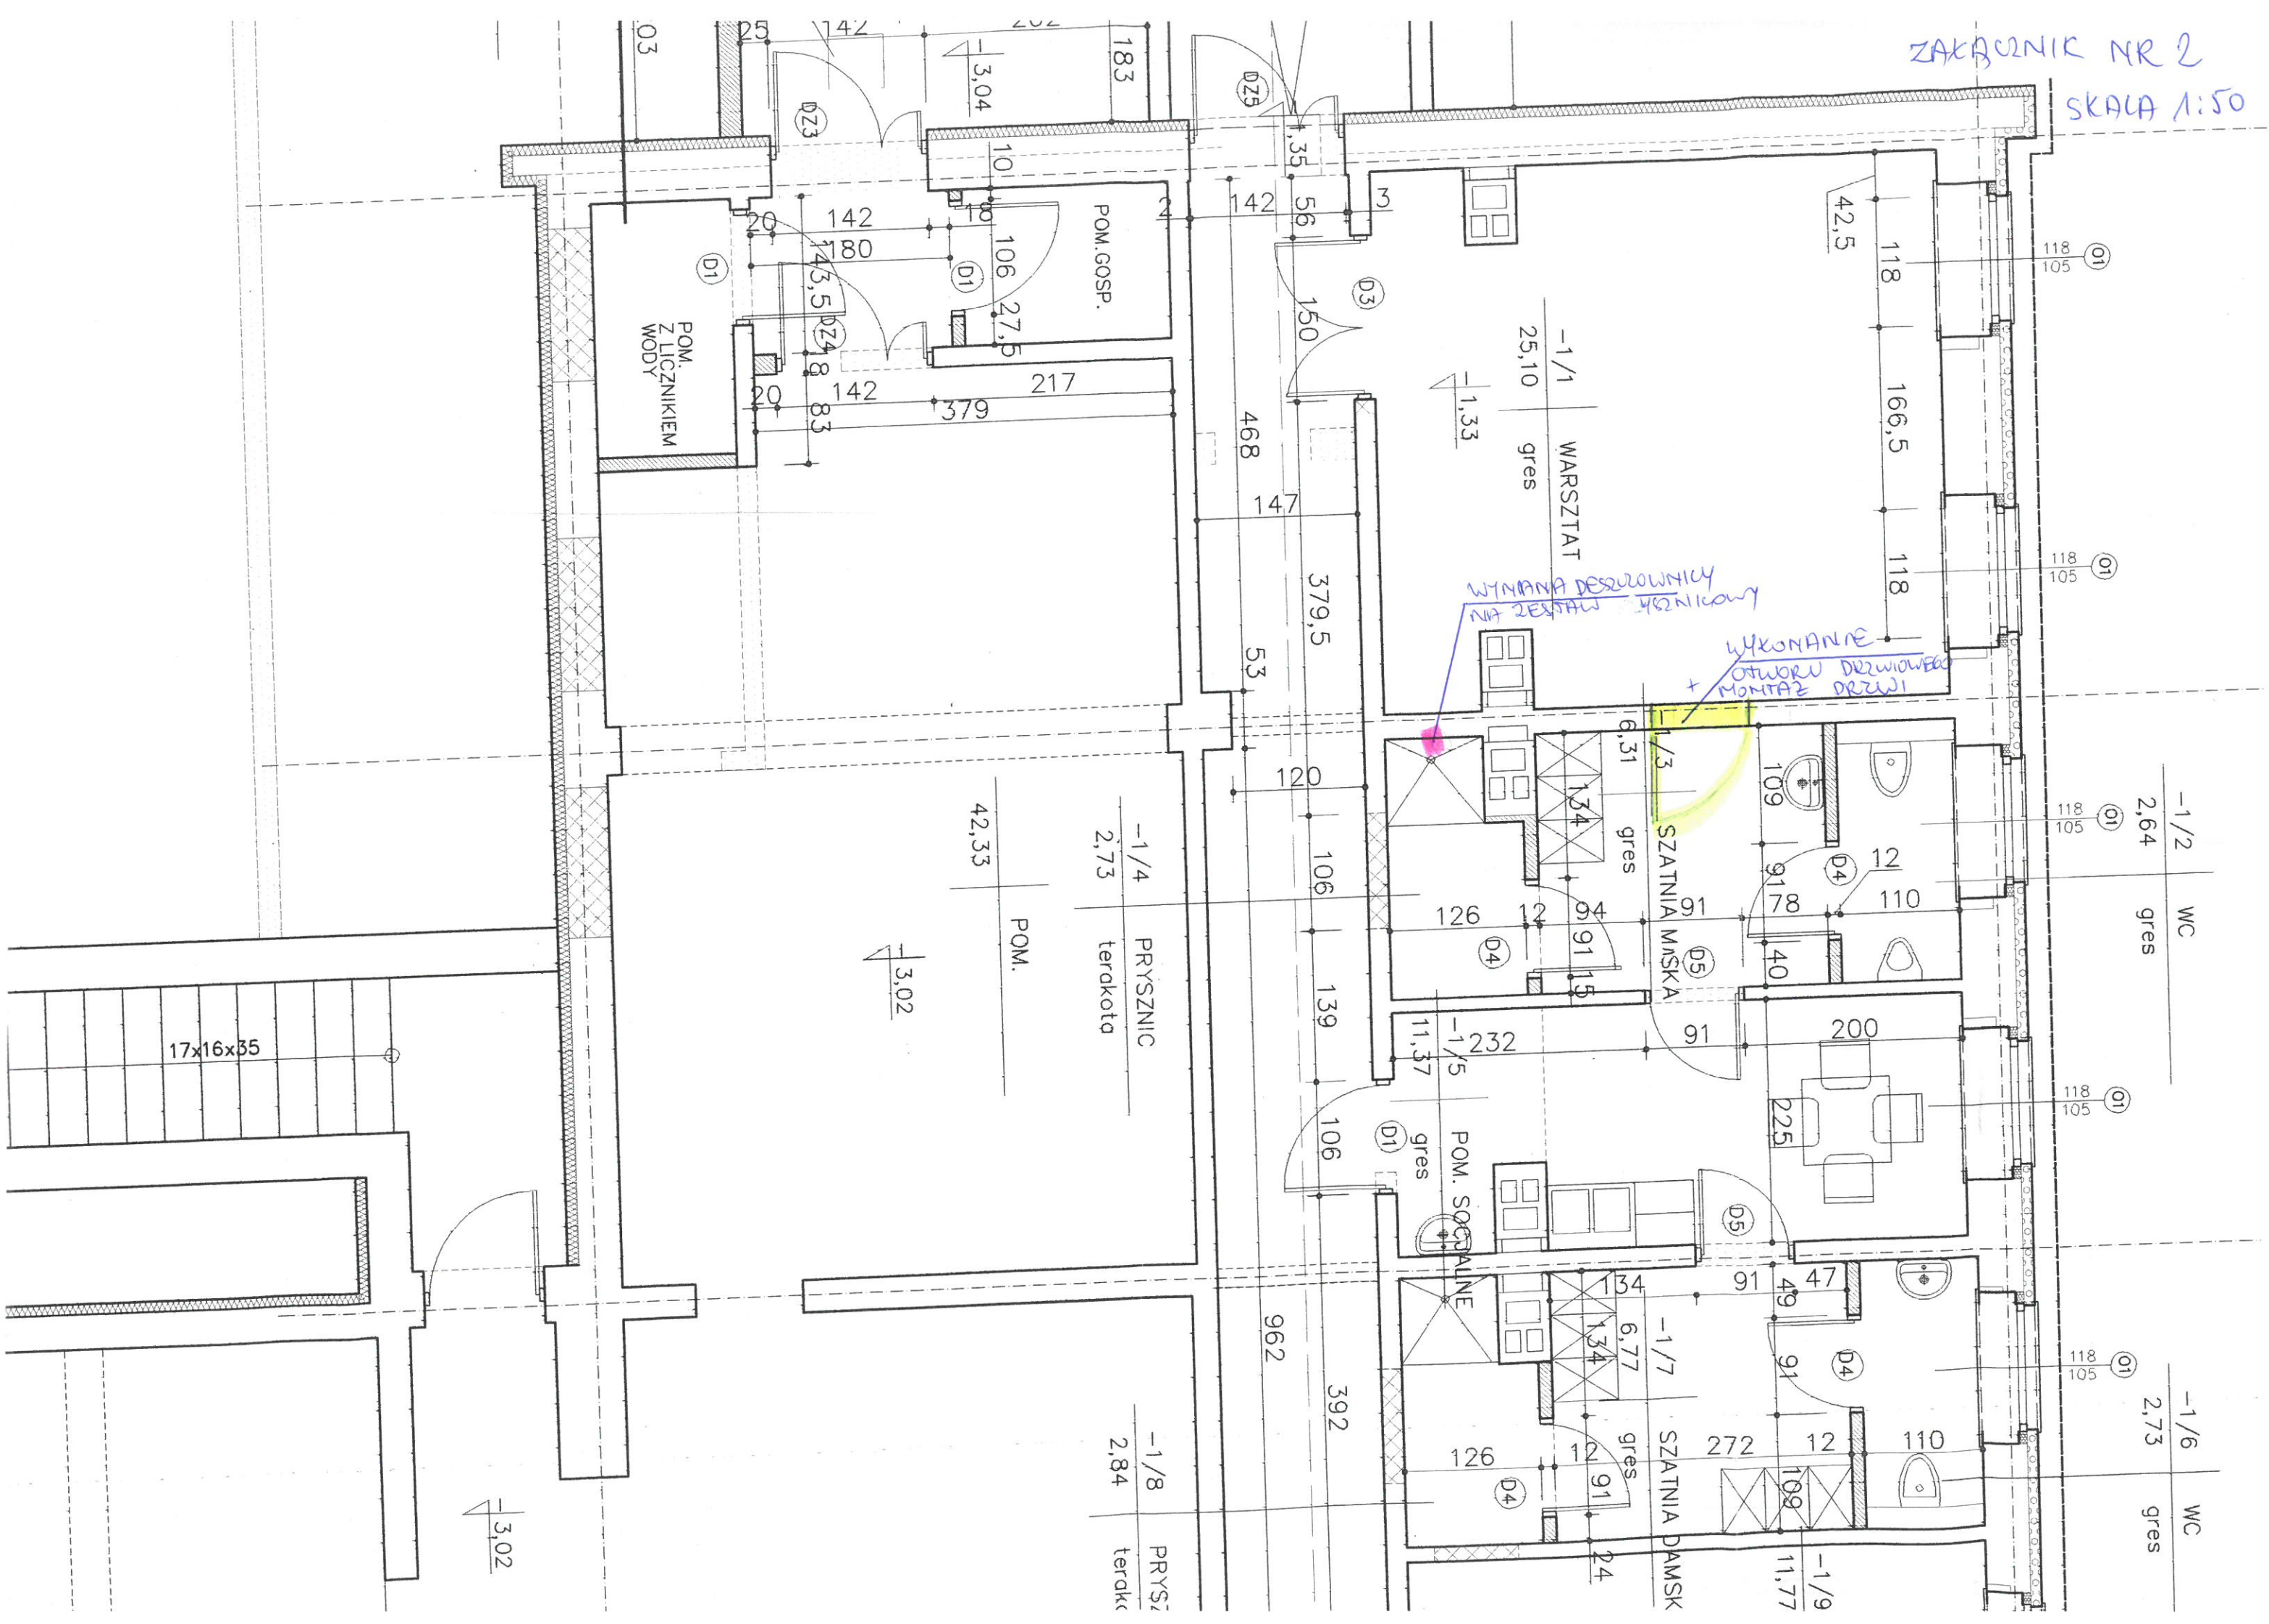

MAPA DO CELÓW PROJEKTOWYCH
SKALA 1: 500

Obiekt: Gdańsk – ul. Czarnowskiego

Identyfikator i nazwa jednostki ewidencyjnej: 226101 1

Identyfikator i nazwa obrębu ewidencyjnego: 012

Nr sekcji: 3524-11d1,d3

Nr KERG: 6640.34204.2014

Układ współrzędnych prostokątnych pańskich: Gdańsk 70

Geodezyjny układ odniesienia: Kronsztadt 86 bis

Imię i nazwisko lub nazwa podmiotu, który wykonał mapę oraz podpis osoby reprezentującej ten podmiot:

Imię i nazwisko, numer urzędu nadania uprawnień geodety, który sporządził mapę:

— Oznaczenie granic obszaru, który był przedmiotem aktualizacji

Gdańsk, dnia 07.11.2014r.

Surowość gruntowa nie badano.

Urząd Miejski w Gdańsku, Wydział Geodezji
Referat Zasobu Geodezyjnego

W OBSZARZE OZNACZONYM LINIĄ — DOKONANO
AKTUALIZACJI TREŚCI MAPY ZASADNICZEJ. DOKUMENTY
Z POMIARU UZUPEŁNIĄCEGO PRZYJĘTO DO ZASOBU
POWIATOWEGO W DNIU I ZA EWIDENCJONOWANO
POD NR P.2261.2014.103880

NINIEJSZA MAPA MOŻE SŁUżyć DO CELÓW PROJEKTOWYCH
PROJEKTOWANE OBIEKTY BUDOWLANE WYMAGAJĄCE
POZWOLENIA NA BUDOWĘ PODLEGAJĄ WYTYCZENIU
I INWENTARYZACJI POWYKONAWCZEJ PRZEZ JEDNOSTKI
UPRAWNIONE DO WYKONYWANIA PRAC GEODEZYJNYCH.
GDAŃSK,

W granicach opracowania mapy nie występują projektowane uzgodnione
w RKSPUT-Gdańsk urządzenia techniczne:

sekcje: 35-24(11-d-3)

Gdańsk, dnia 07.11.2014r.

wyk. M.Zygmuntowska

